




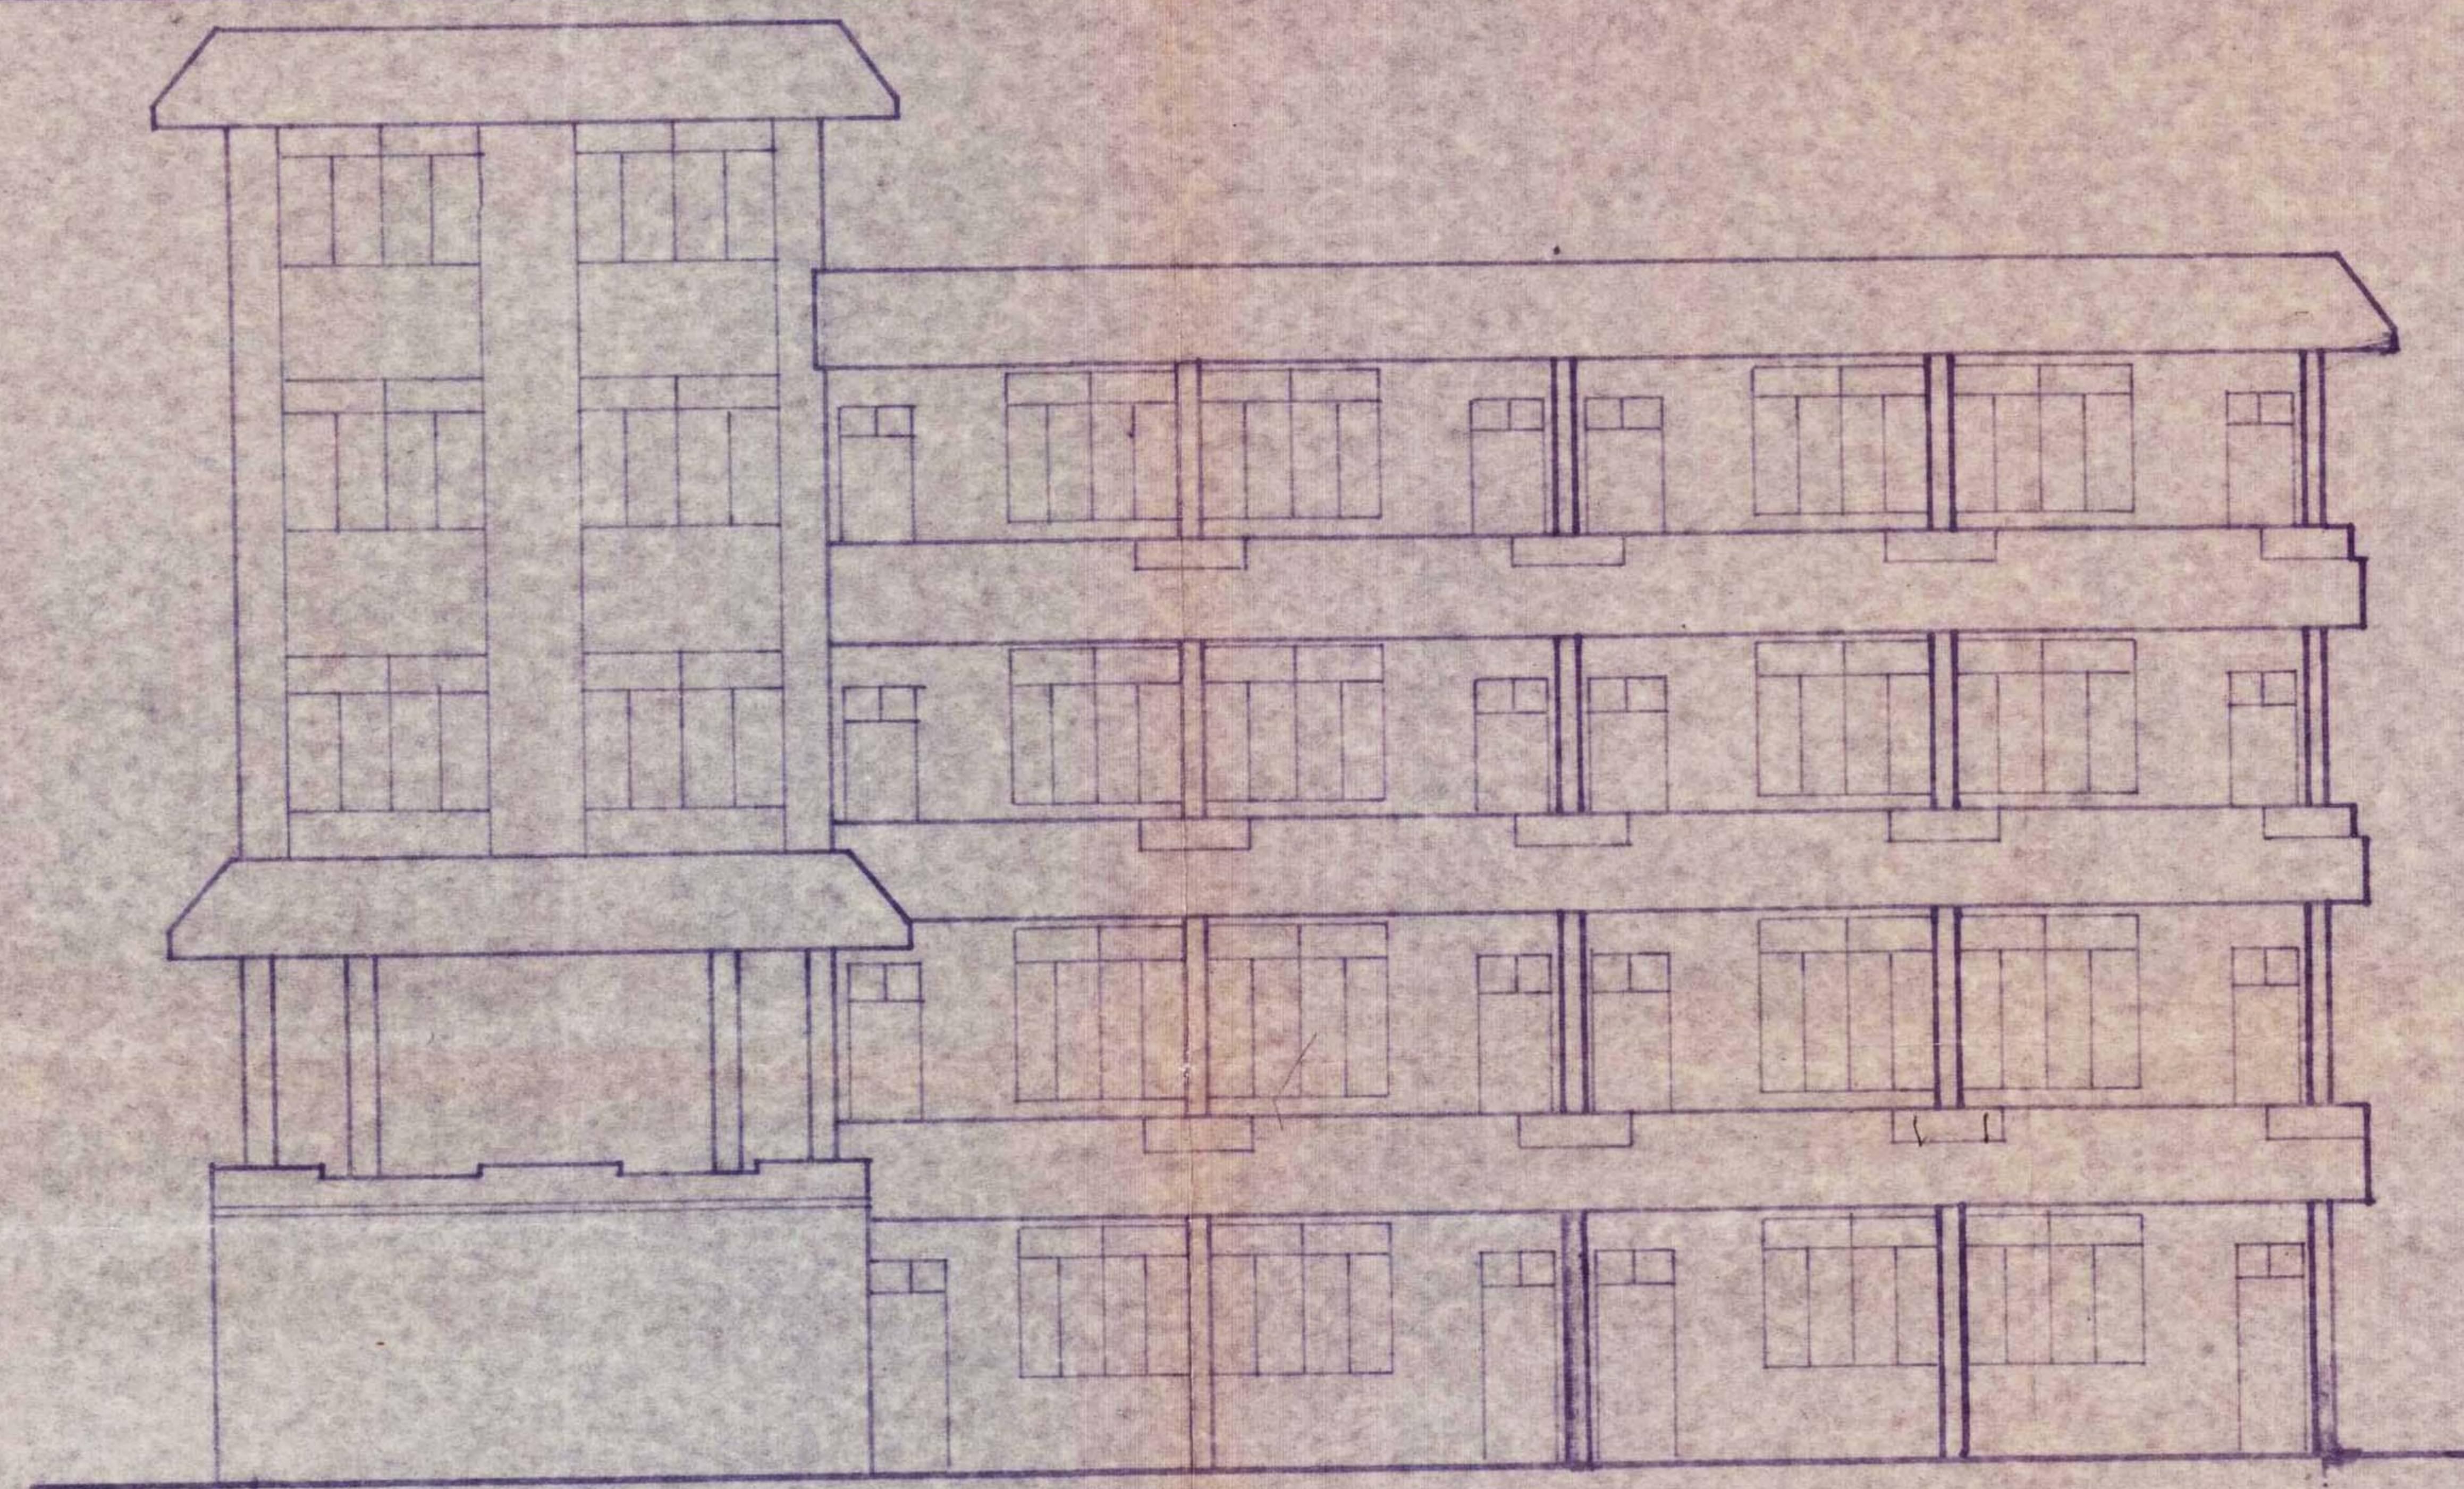

北正应面图 1:100

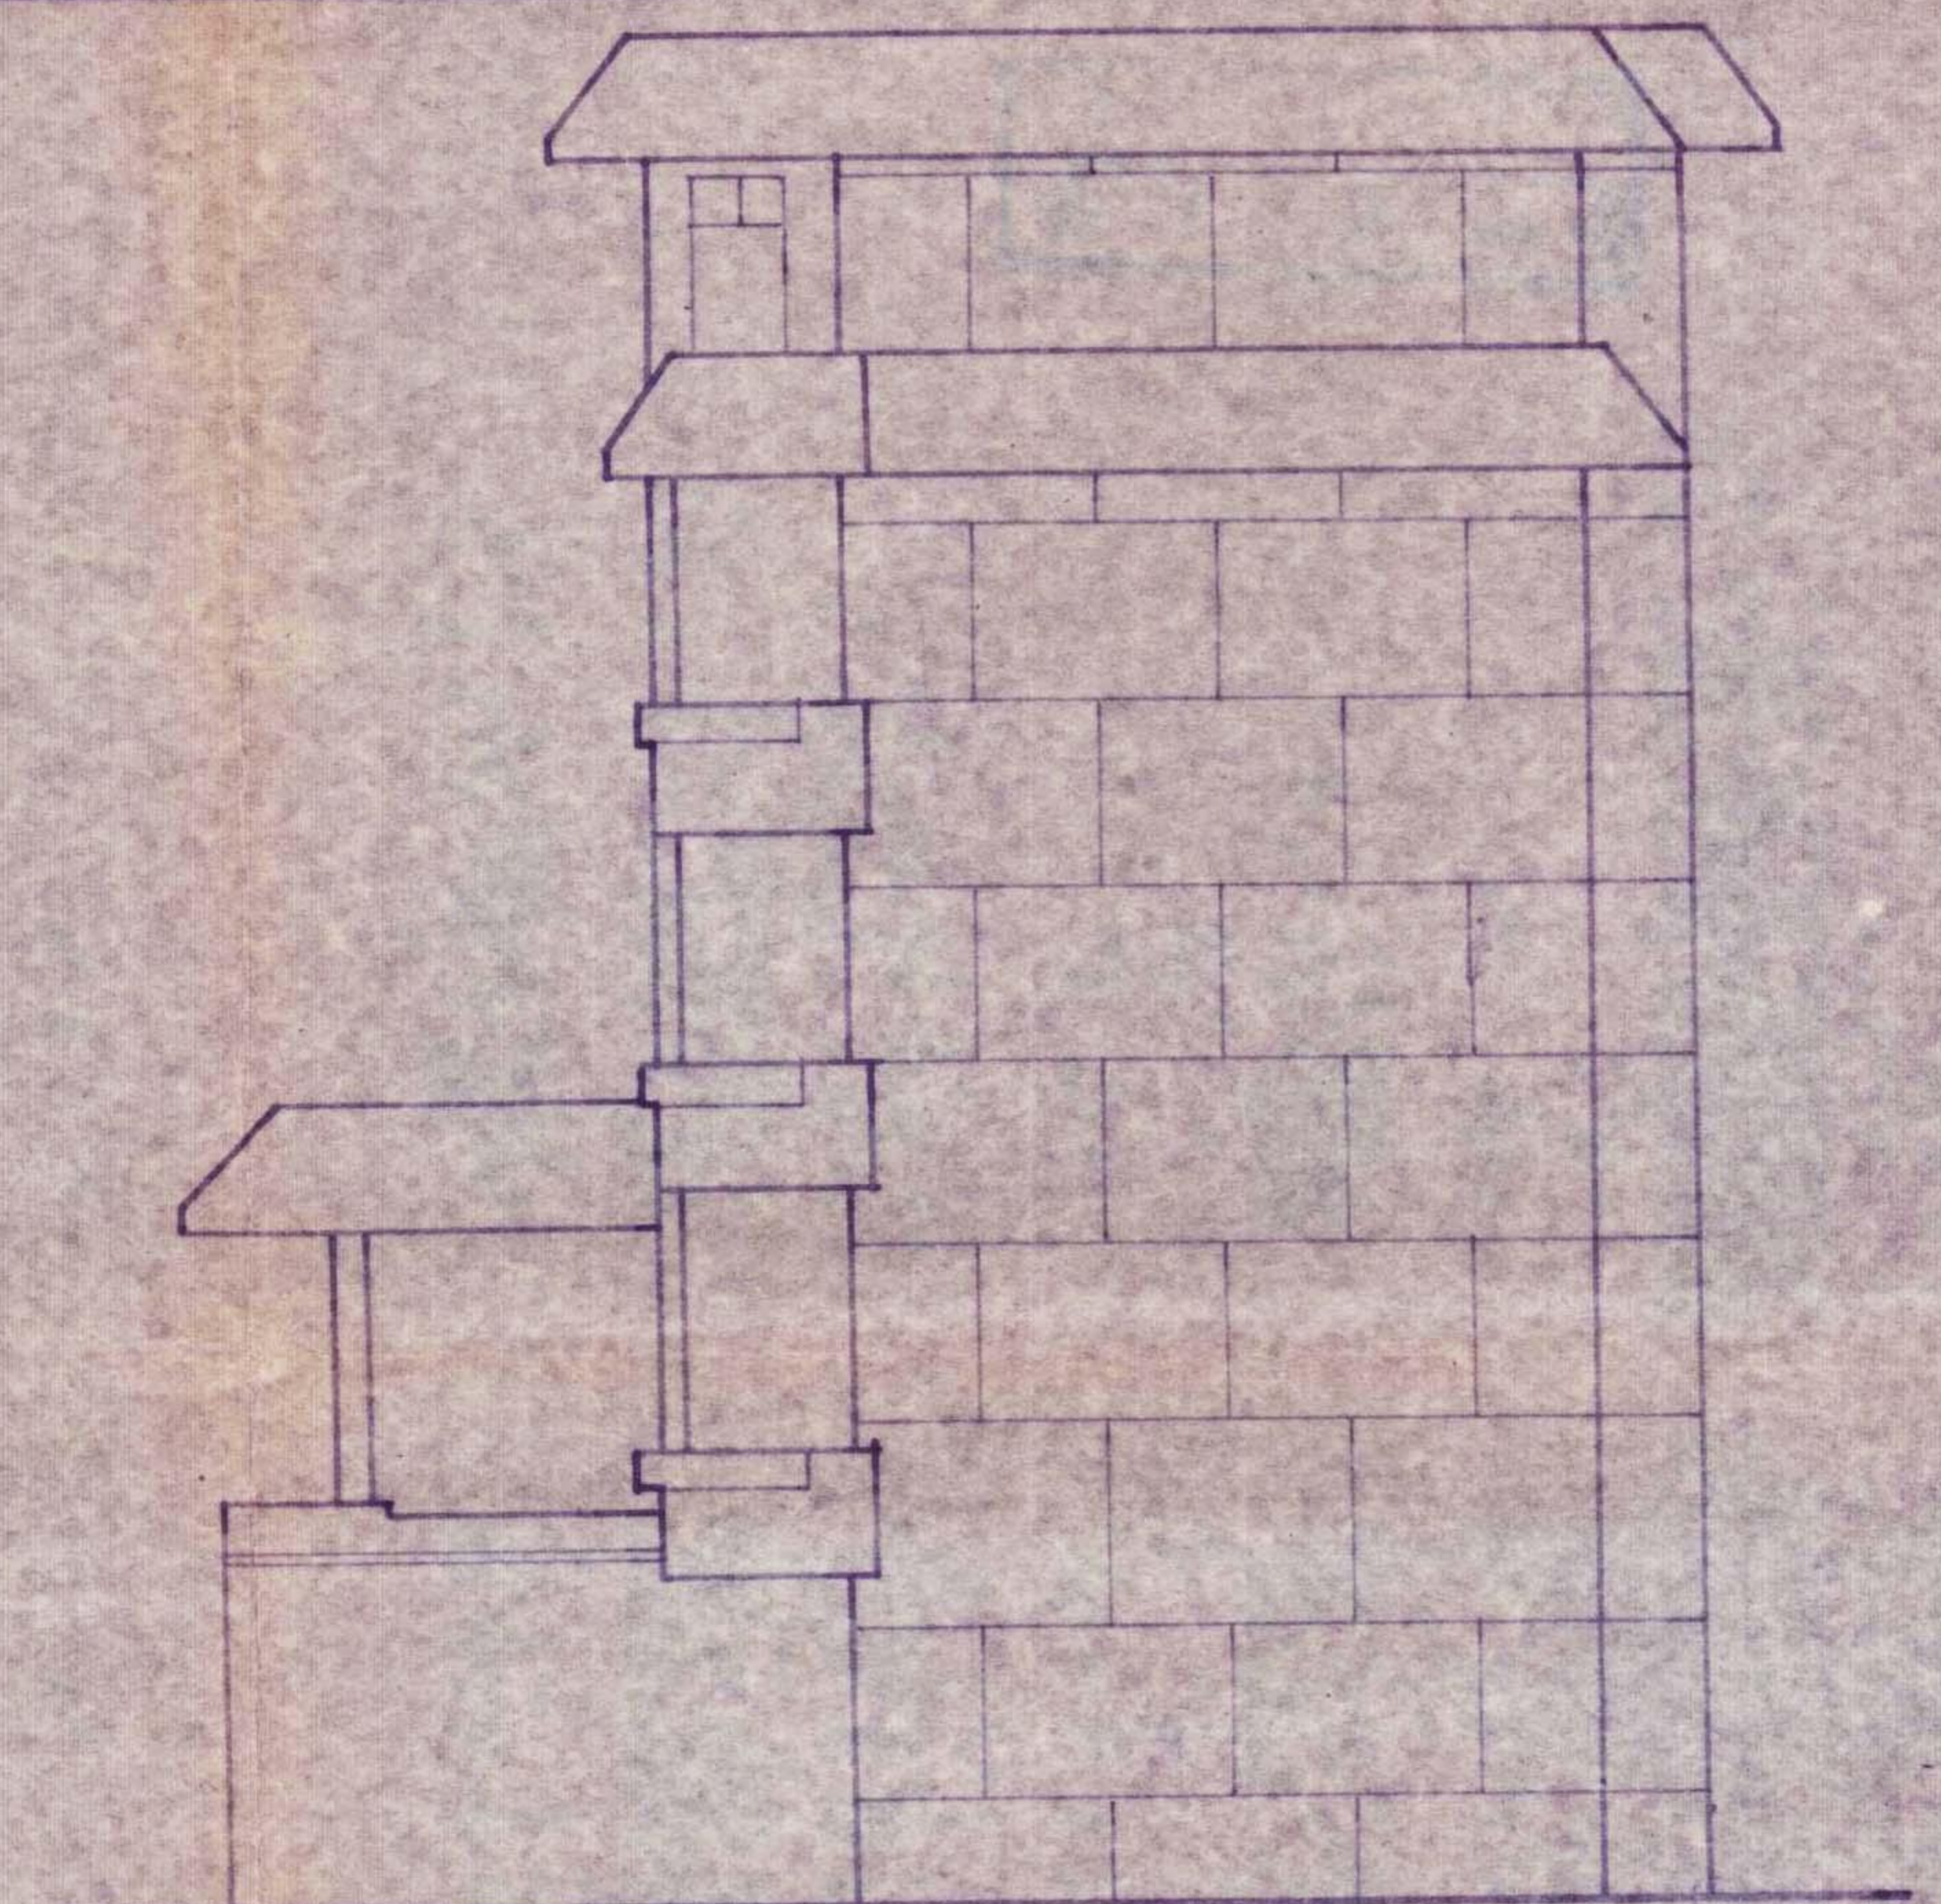

西立面图 1:100

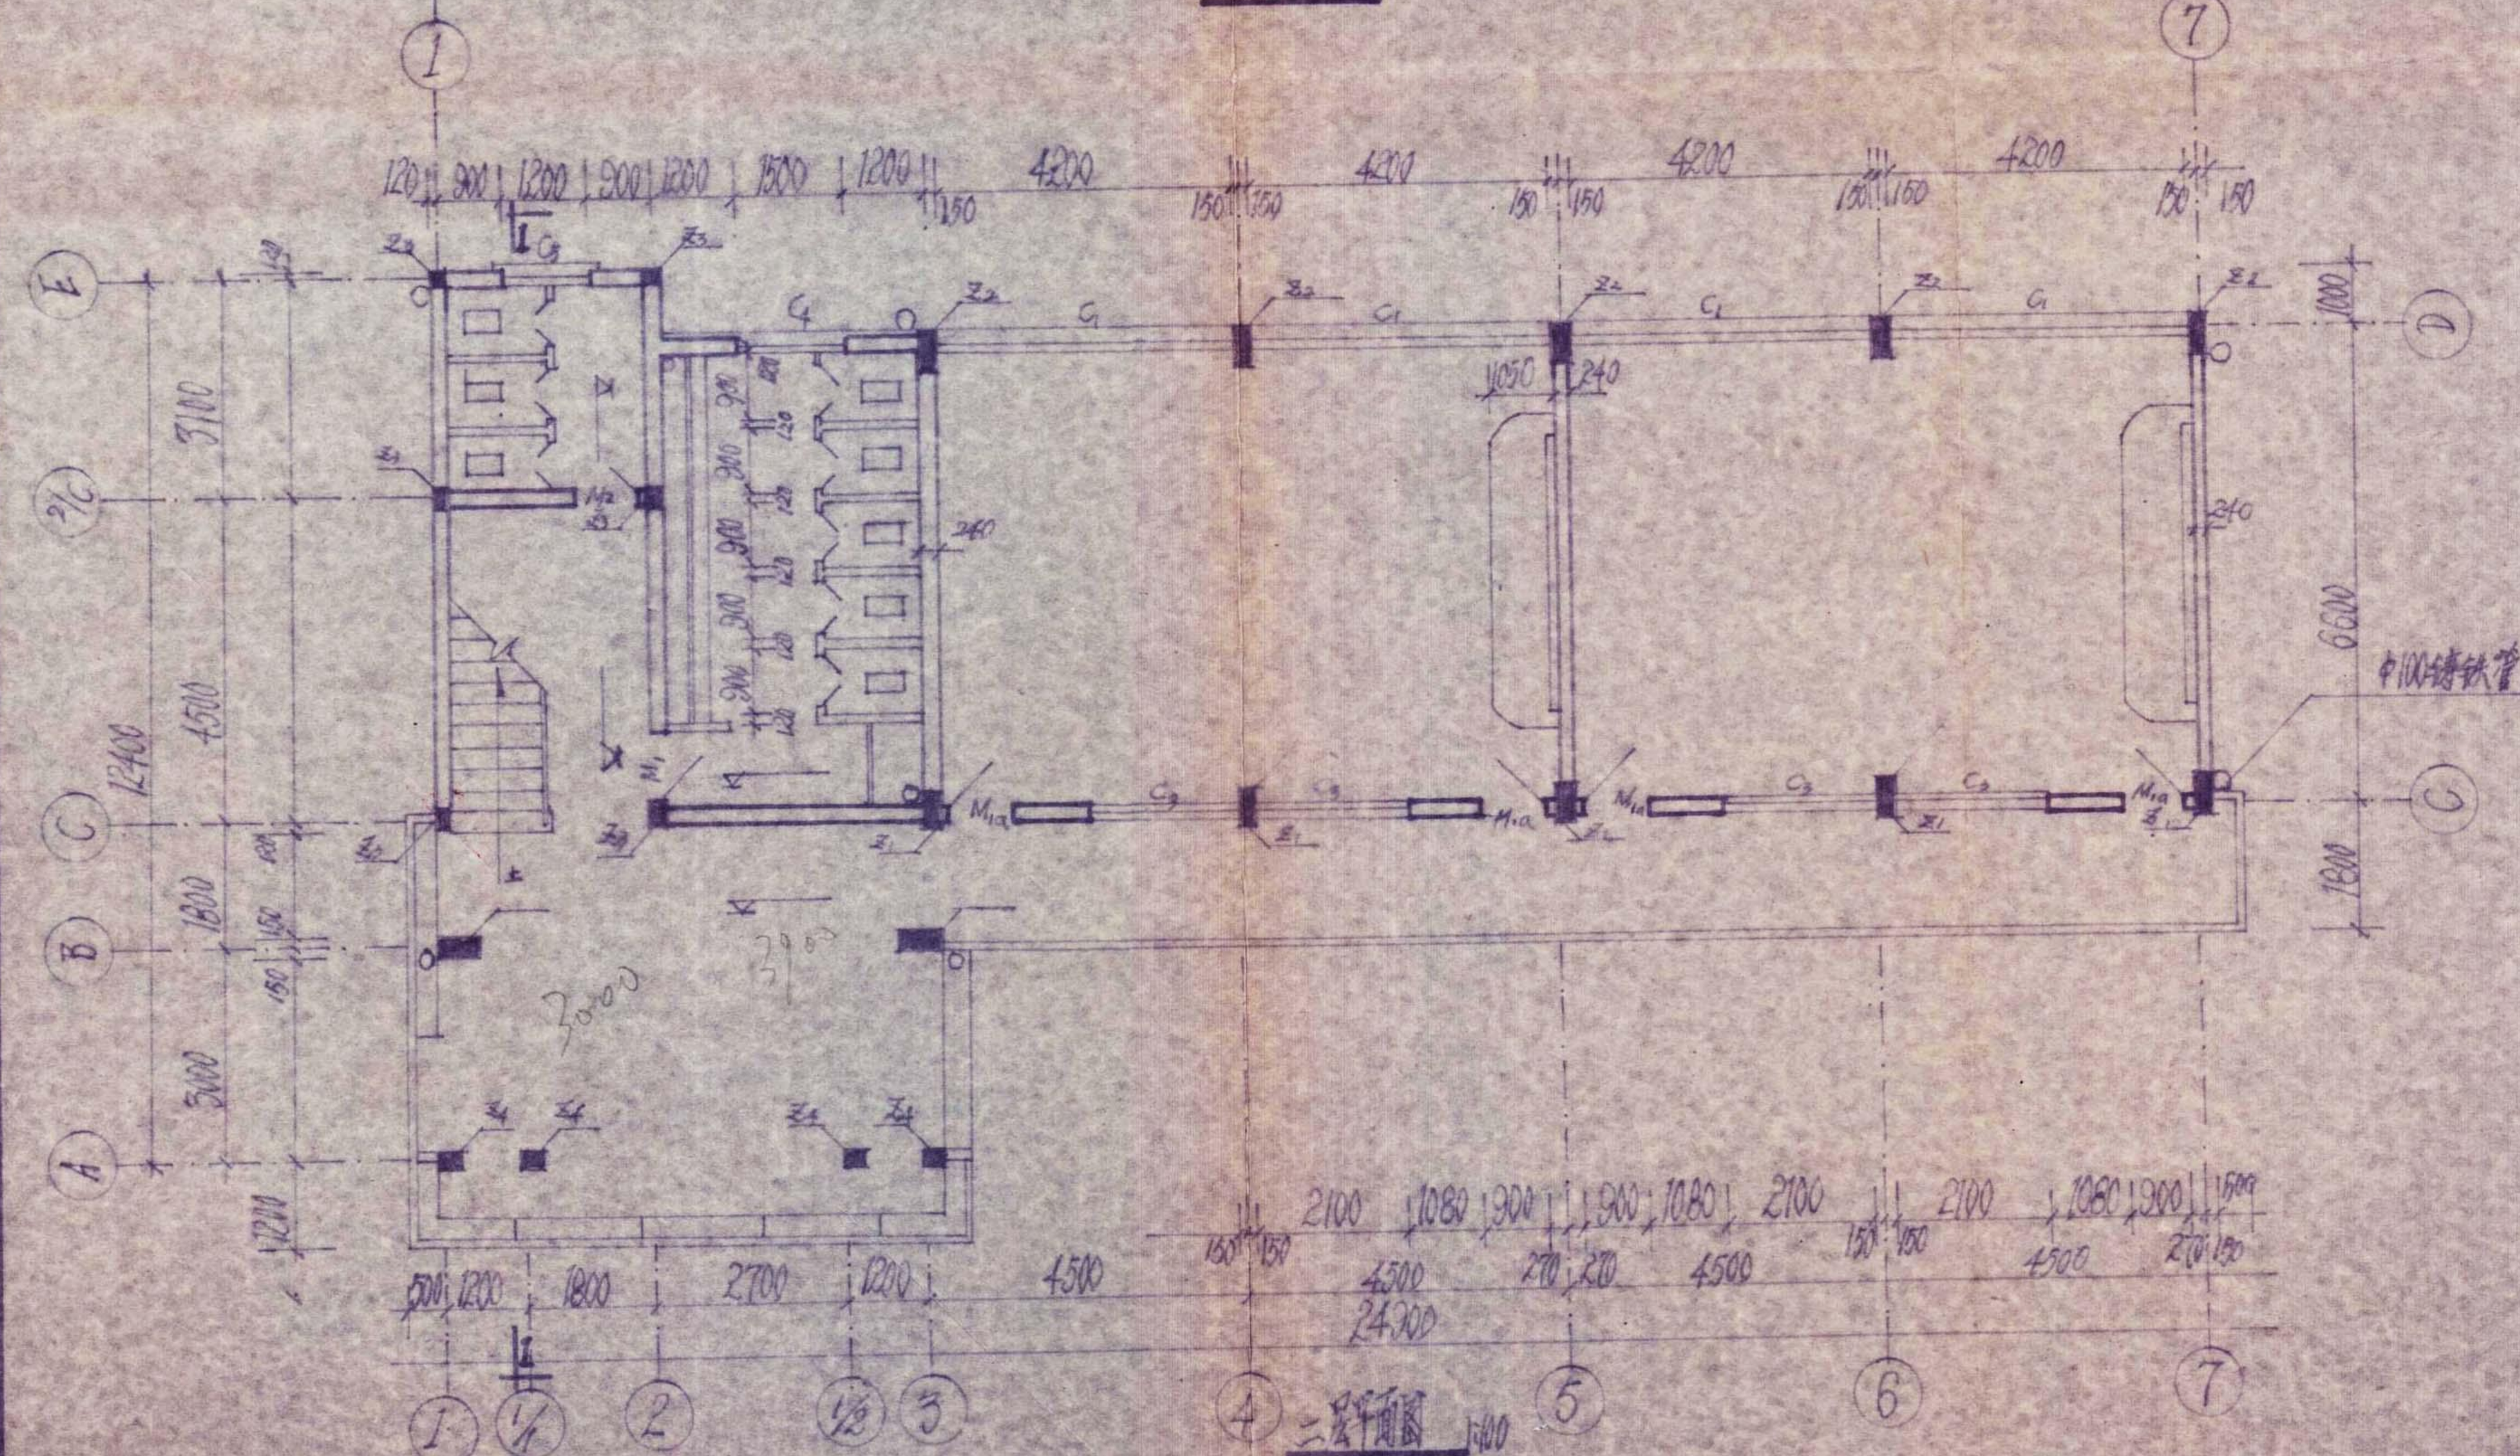

| 编号              | 洞宽   | 洞高           | 数量 | 备注                  |
|-----------------|------|--------------|----|---------------------|
| M <sub>1</sub>  | 300  | 2500         |    | 单扇带腰头杉木池板门          |
| M <sub>2</sub>  | 300  | 1850         |    | " " 无 " " " " " "   |
| M <sub>3</sub>  | 700  | 1800         |    | 双扇无腰下有叶池板门          |
| C <sub>1</sub>  | 4200 | 1800<br>2100 |    | 八扇单腰外开挂窗加拼管连接       |
| C <sub>2</sub>  | 2400 | 1800         |    | 四扇单腰头外开 " " " " " " |
| C <sub>3</sub>  | 2100 | 1800<br>2100 |    | " " 单腰头 " " " " " " |
| C <sub>4</sub>  | 1500 | 1800<br>200  |    | 双扇二扇单腰头 " "         |
| C <sub>5</sub>  | 1200 | 1800<br>900  |    | 双扇二扇单腰头             |
| M <sub>1a</sub> | 300  | 2900         |    | 单扇双叶                |

注: 1. 用国标32型钢窗料

527 挤管, 用  $\phi 33.6$  圆钢。

32. 双髻头上腰为明定, 其他 均为中腰 贤

惠州市建筑工程公司  
竣工图章  
技术负责人 梁新 编制人 杜子  
公元一九 年 月 日

技术负责人 梁育年 编制人 李桂芳  
公元一九 年 月 日

|                |    |    |   |
|----------------|----|----|---|
| 公元一九           | 年  | 月  | 日 |
| 分类号            | 卷号 | 件号 |   |
| B <sub>1</sub> | 2  | 3  |   |

|                 |     |      |                |           |      |     |        |
|-----------------|-----|------|----------------|-----------|------|-----|--------|
| 广东省惠州市<br>第二设计室 |     |      | 兴 建<br>单 位     | 惠州市建筑职工中学 |      |     |        |
|                 |     |      | 工程名称           | 教 学 楼     |      |     |        |
| 审 定             | 叶振群 | 工种负责 | 图 纸<br><br>内 容 | 二层平面图     | 业务号  |     |        |
| 审 核             |     | 建筑设计 |                | 张新华       | 北立面图 | 日期  | 01.4整理 |
| 校 对             | 黄庭亮 | 结构设计 |                |           | 西立面图 | 图 别 | 建筑     |
| 设计室主任           |     | 制 图  |                | 杜金碧       | 门窗表  | 图 号 | 35     |